

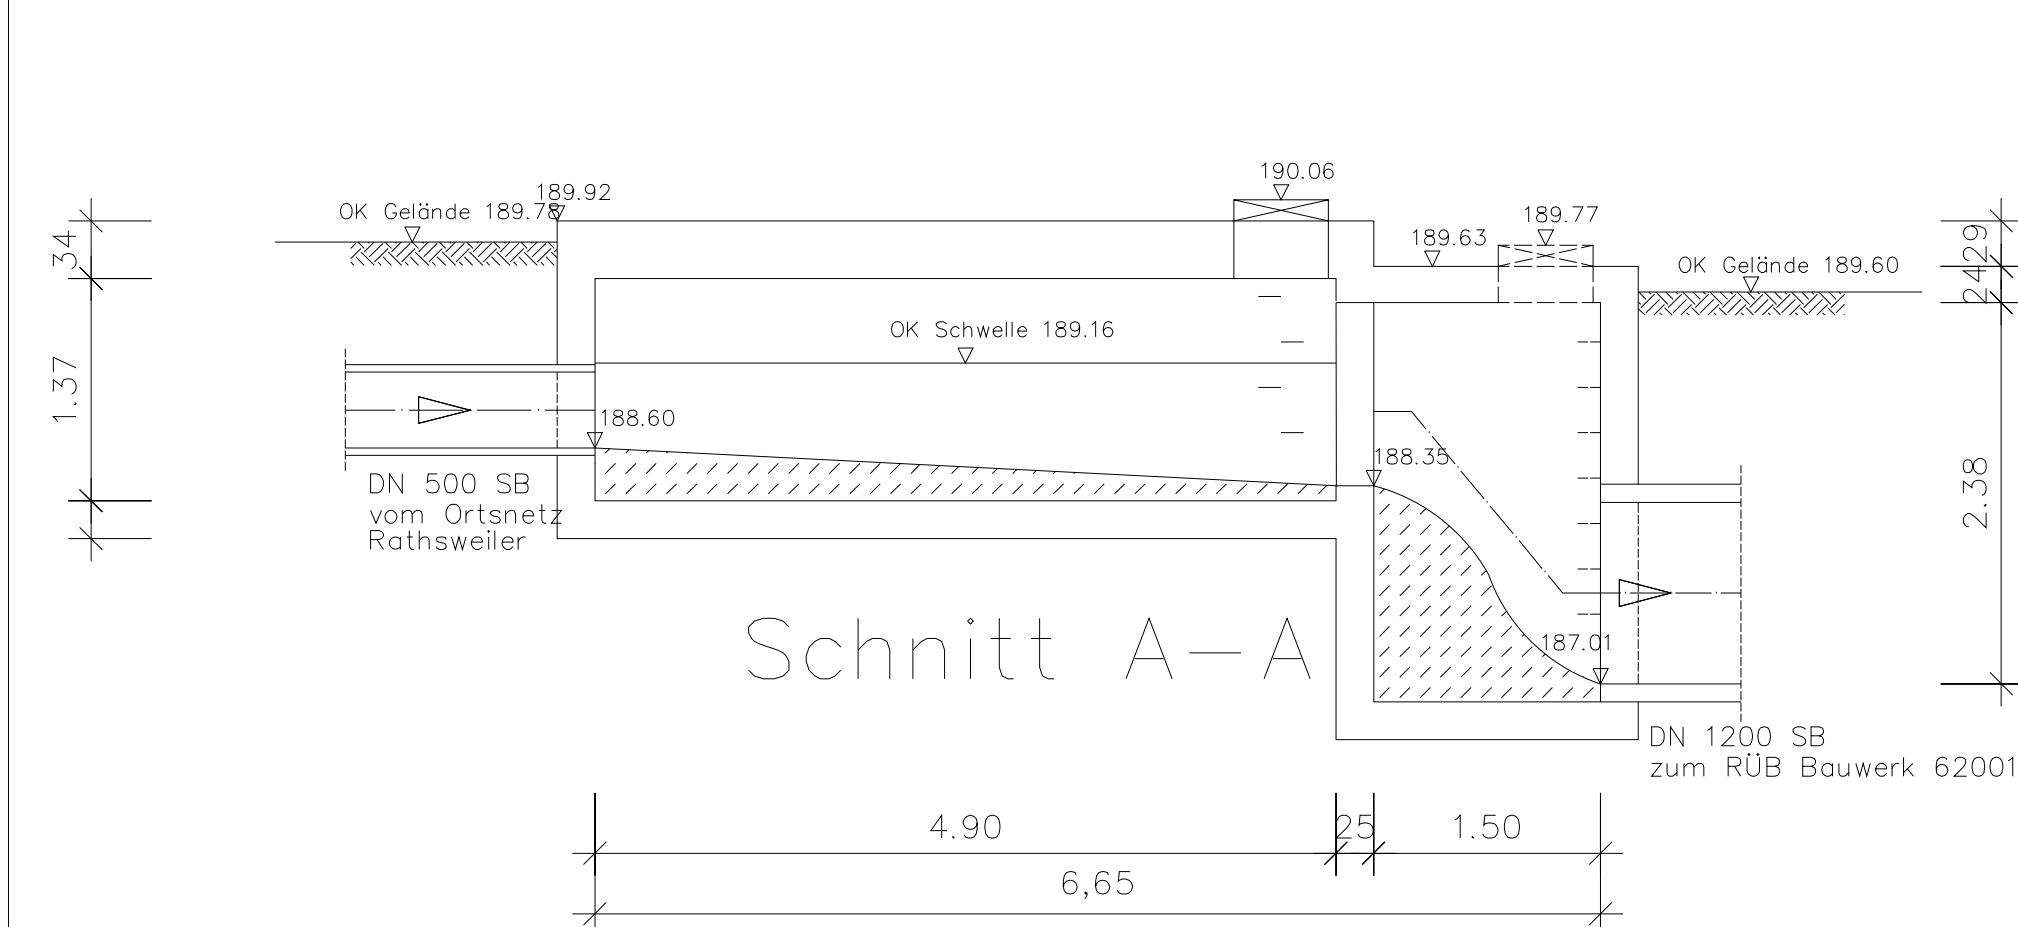
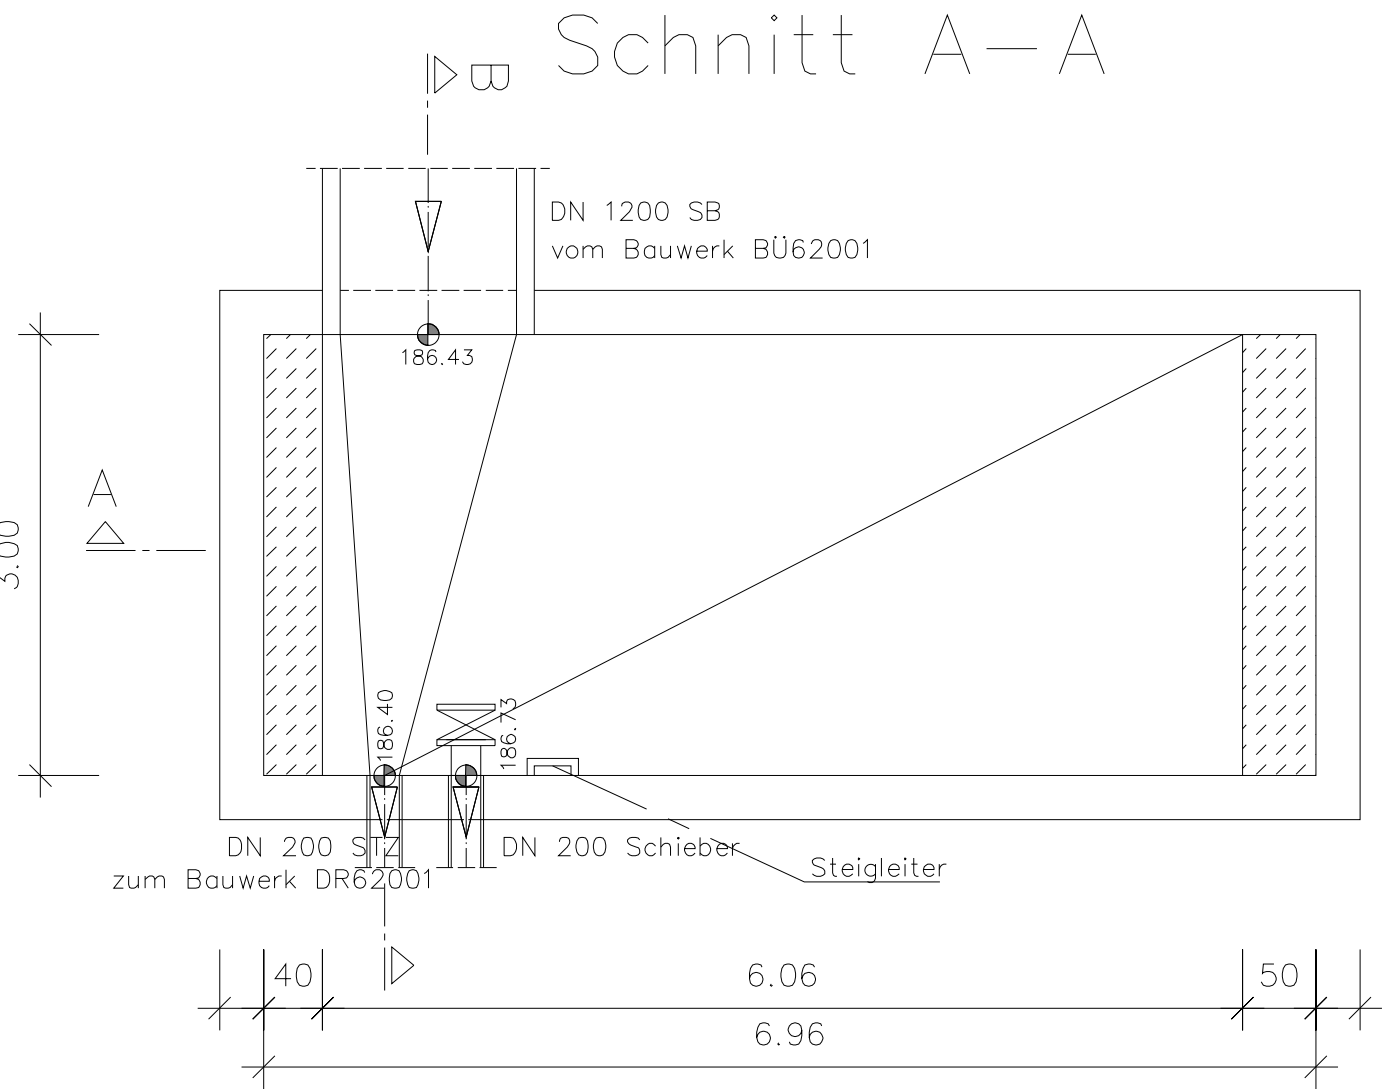
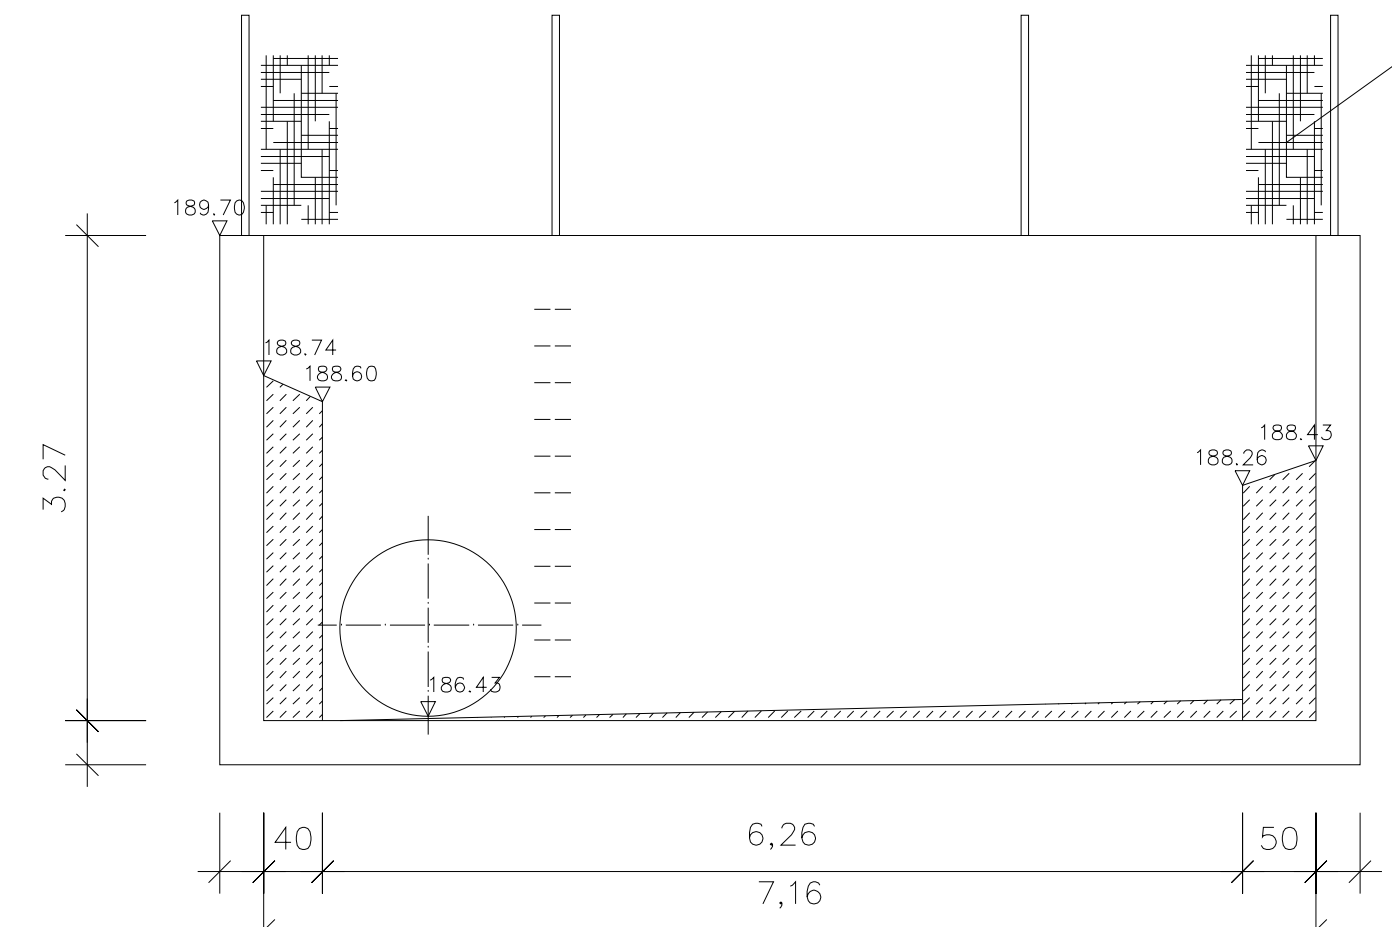


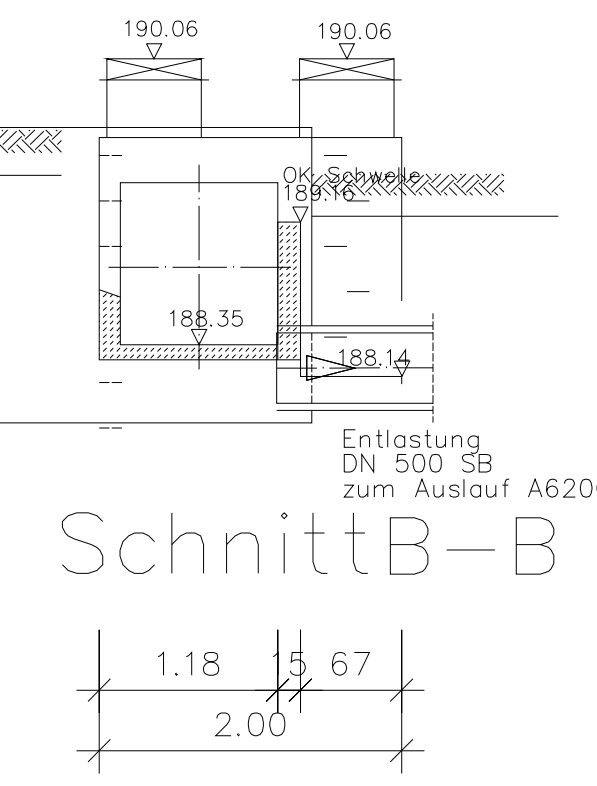




Schachtbezeichnung in Kanaldatenbank:
BUE62001

Beckenüberlauf

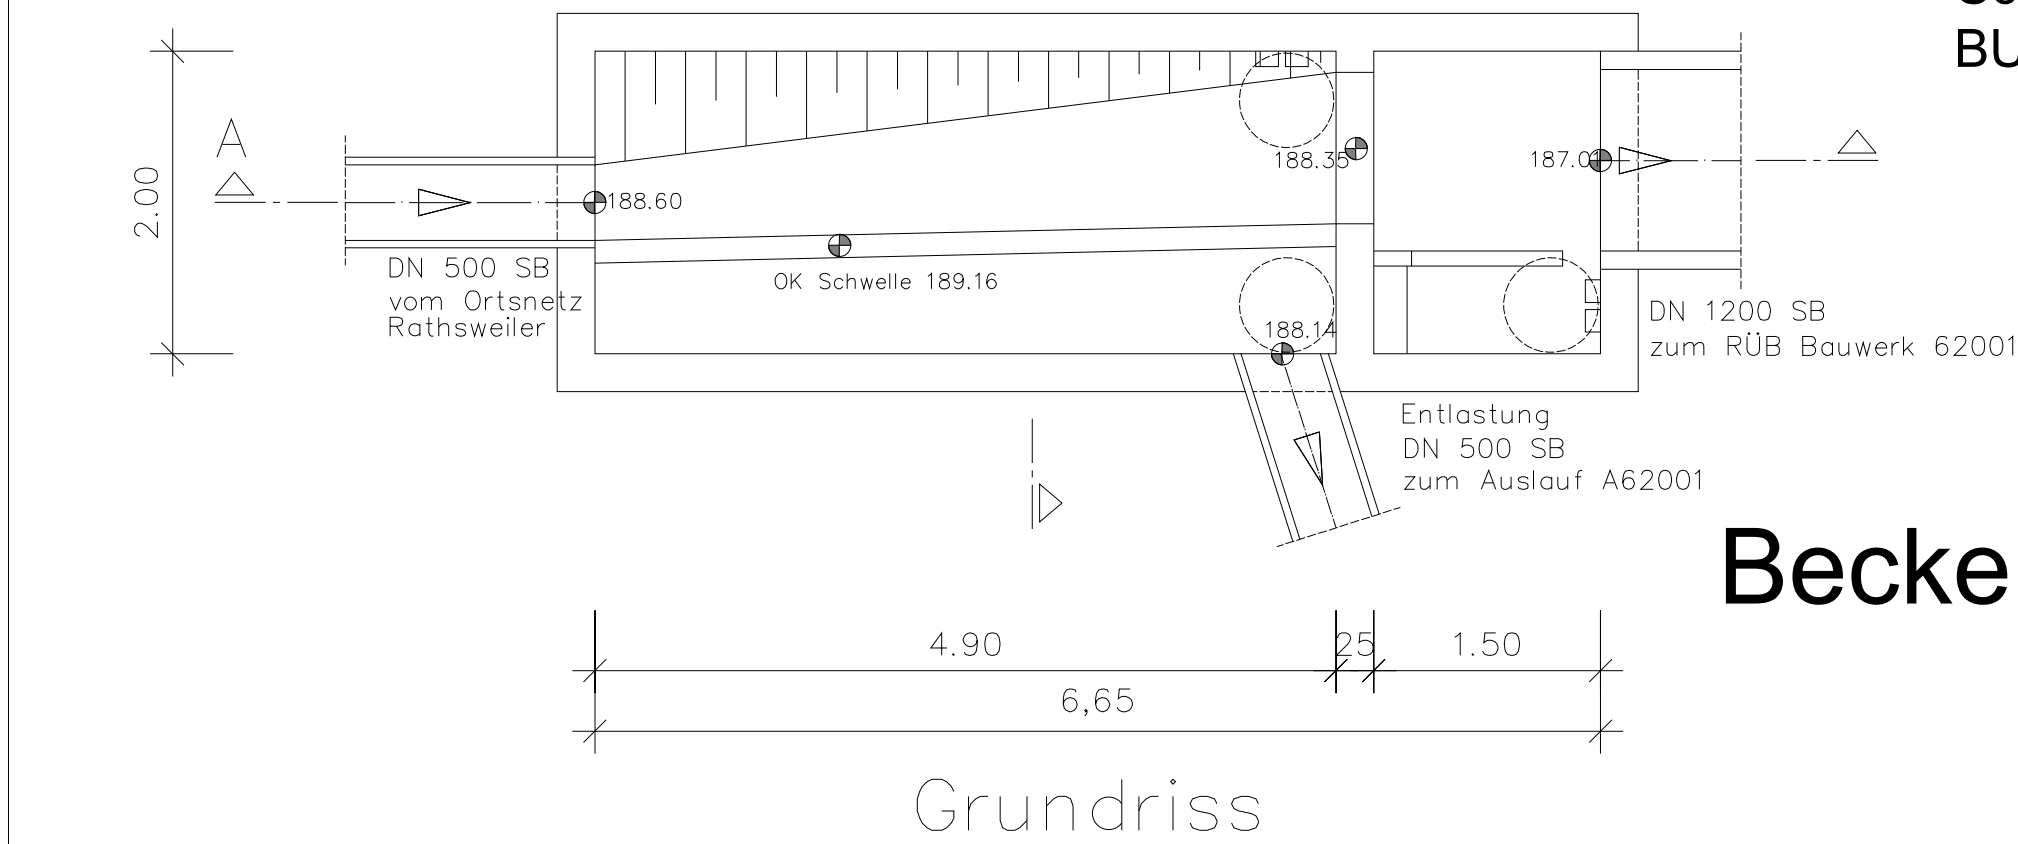


Rechteckbeckenanteil

Schachtbezeichnung in Kanaldatenbank:
RUEB62001

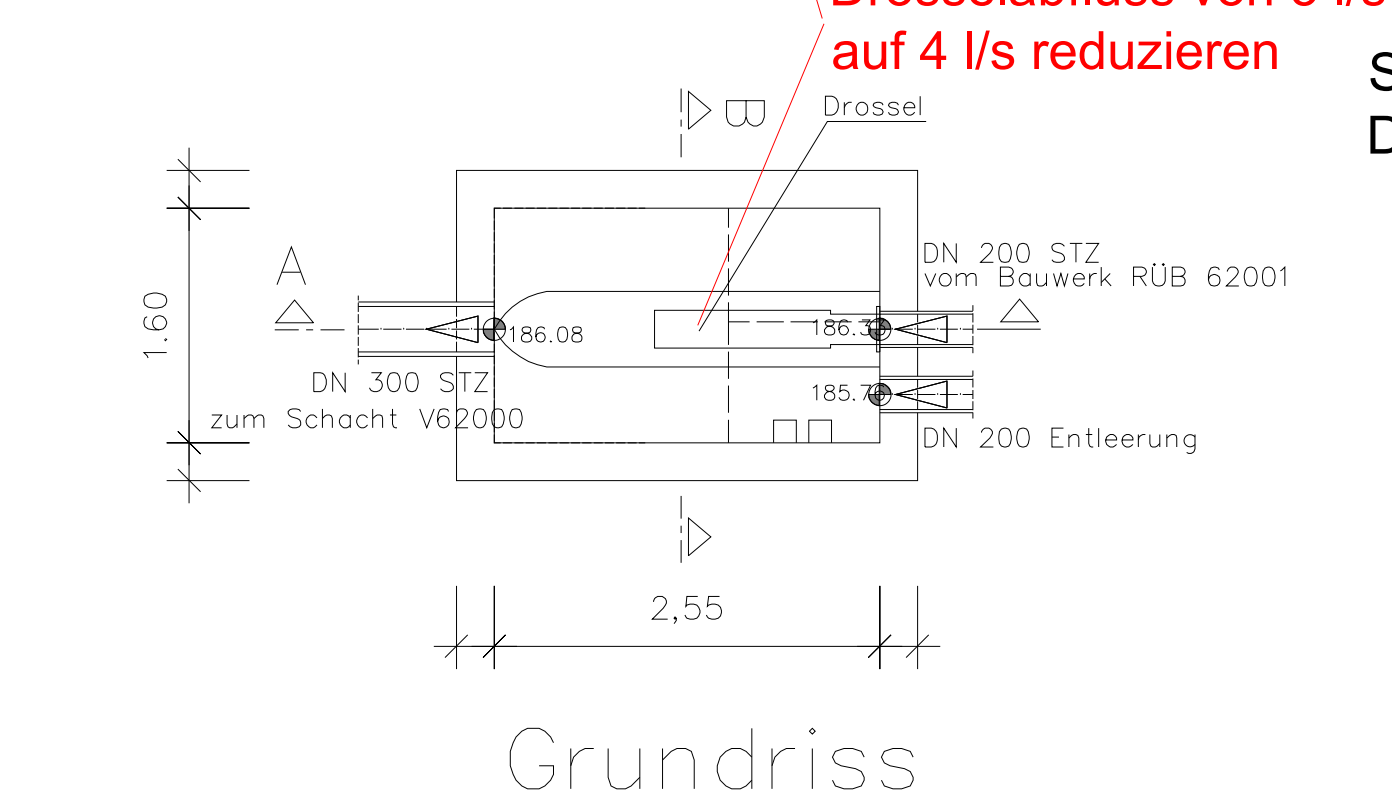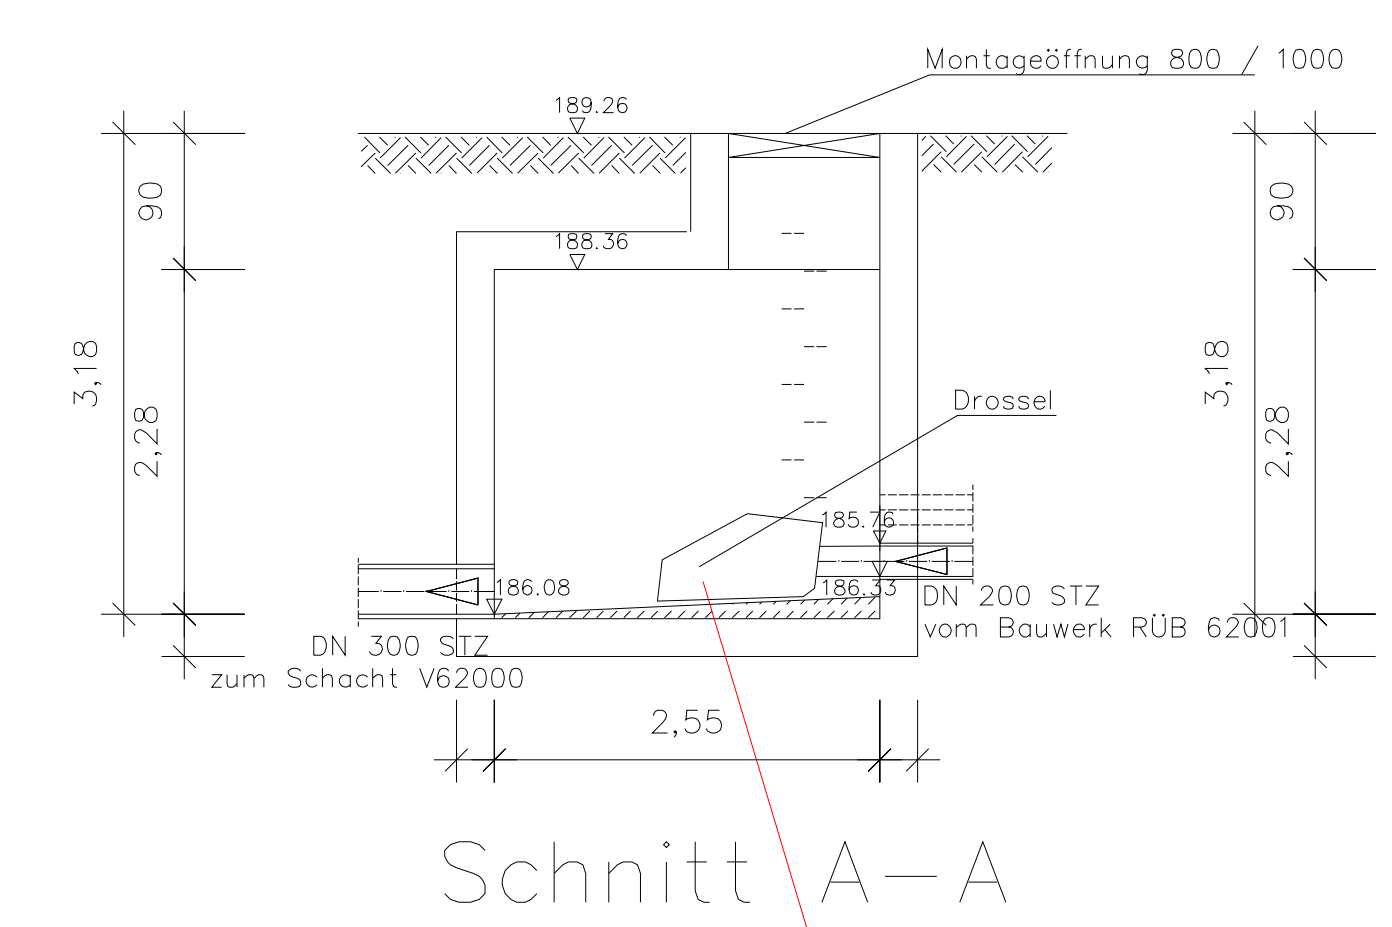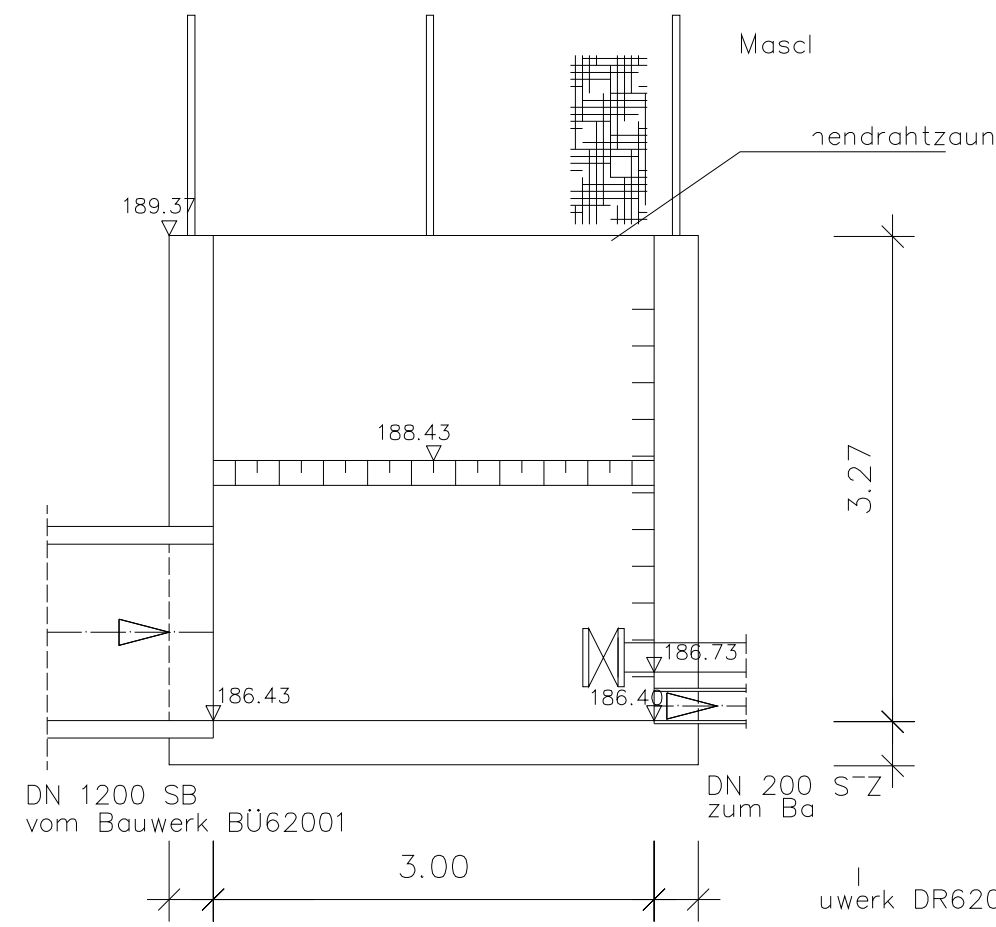


Quelle (ohne Roteintragungen): Ingenieurbüro Monzel-Bernhardt, August 2011

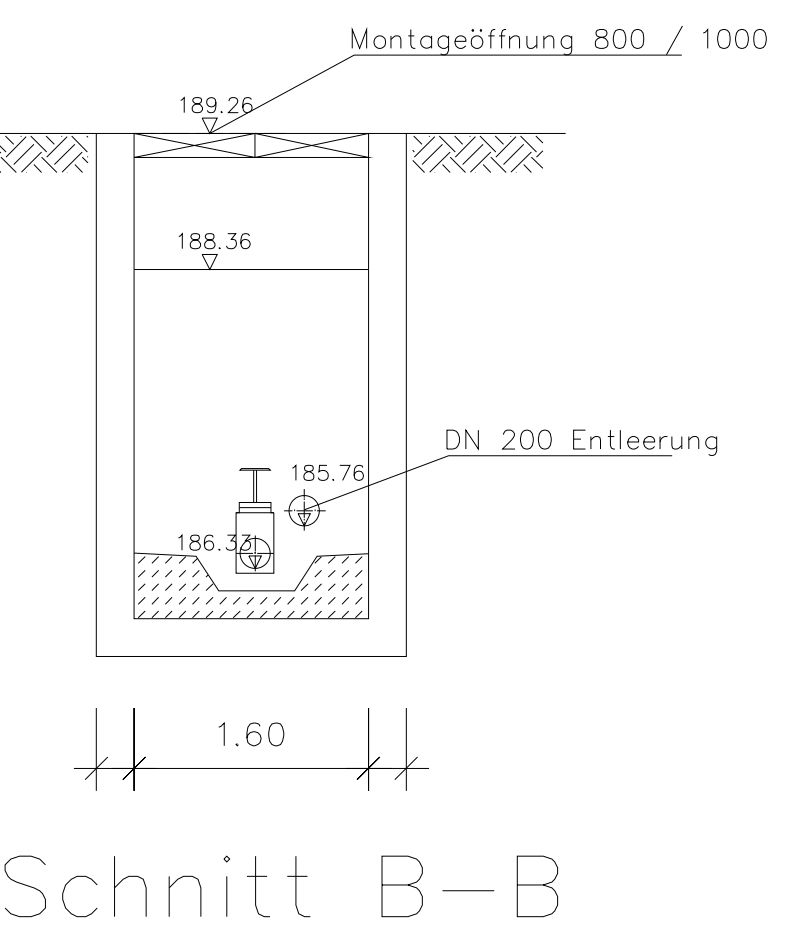


Drosselschacht

Schachtbezeichnung in Kanaldatenbank:
DR62001

Lage des Bauwerks:

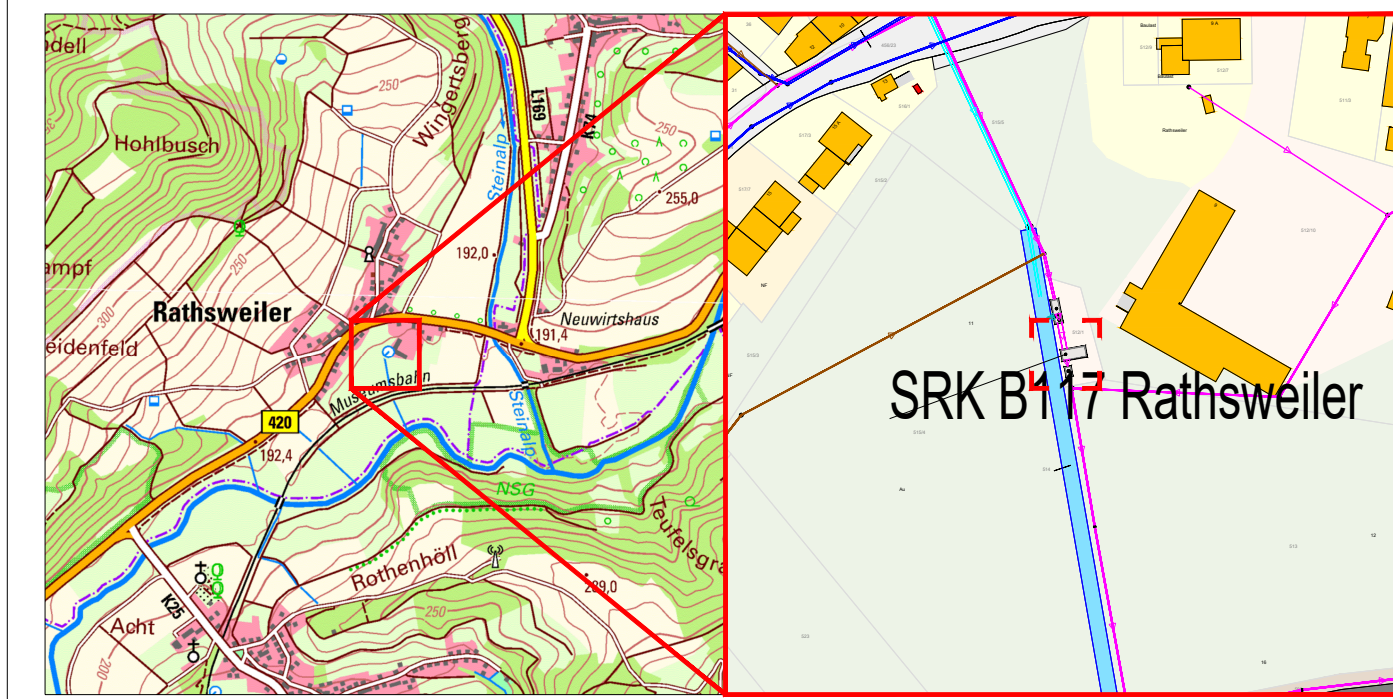

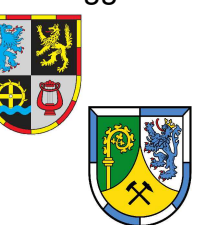Auftraggeber  Abwasserzweckverband Unteres Glantal	
Planer  OBERMEYER Infrastruktur Brüsseler Str. 5 67657 Kaiserslautern Tel.: +49 631 41552-000 Fax: +49 631 41552-001	
Projekt Einleiterlaubnisanträge Einzugsgebiet Kläranlage Lauterecken	Maßstab 1:50 Blattgröße 131.5/29.7
Plan Bauwerksplan SRK B117 Rathswiler (Qd=4 l/s)	Bearb. BOK Gez. - Gepr. MGC
Anlage 01.6.1	Stand 16.01.2025 Projekt-Nr. 26979