

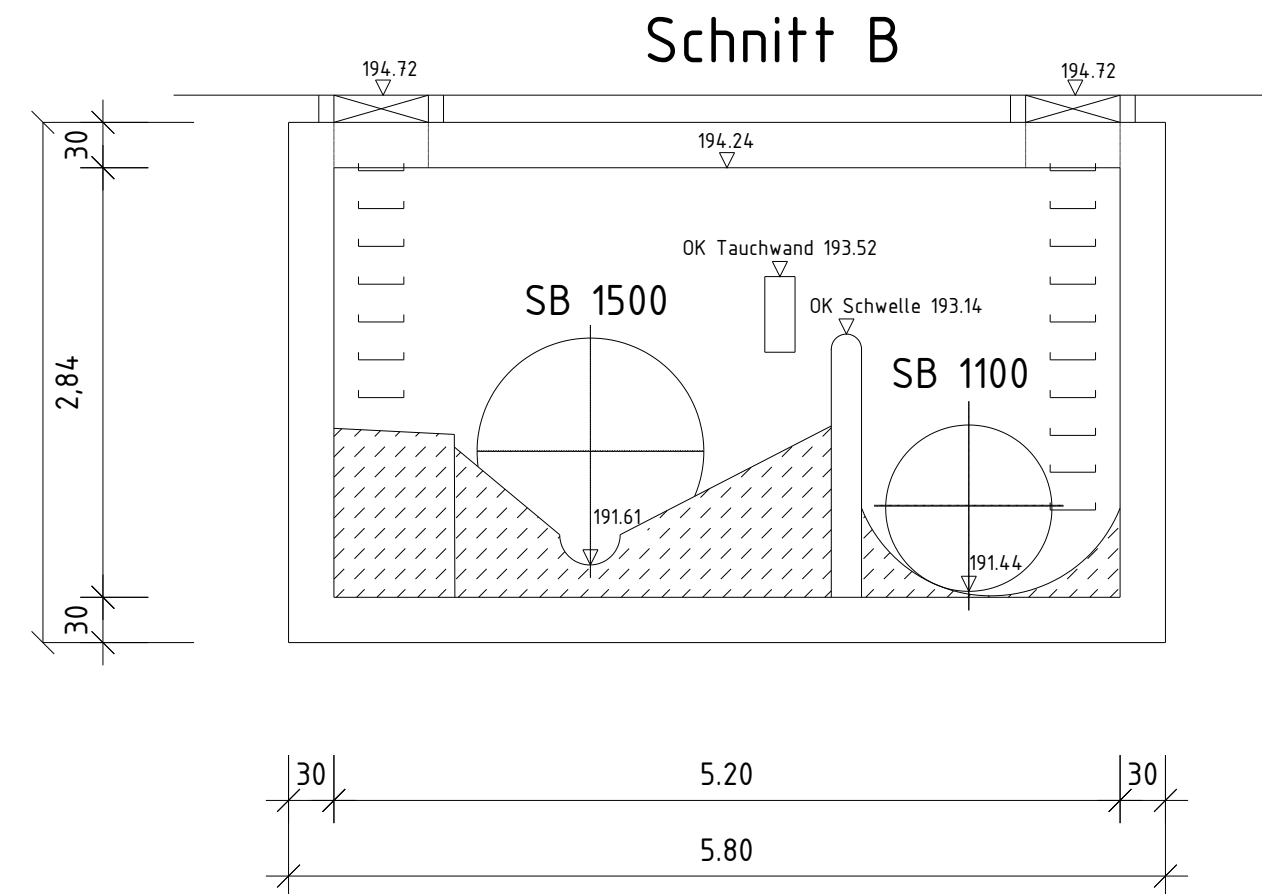
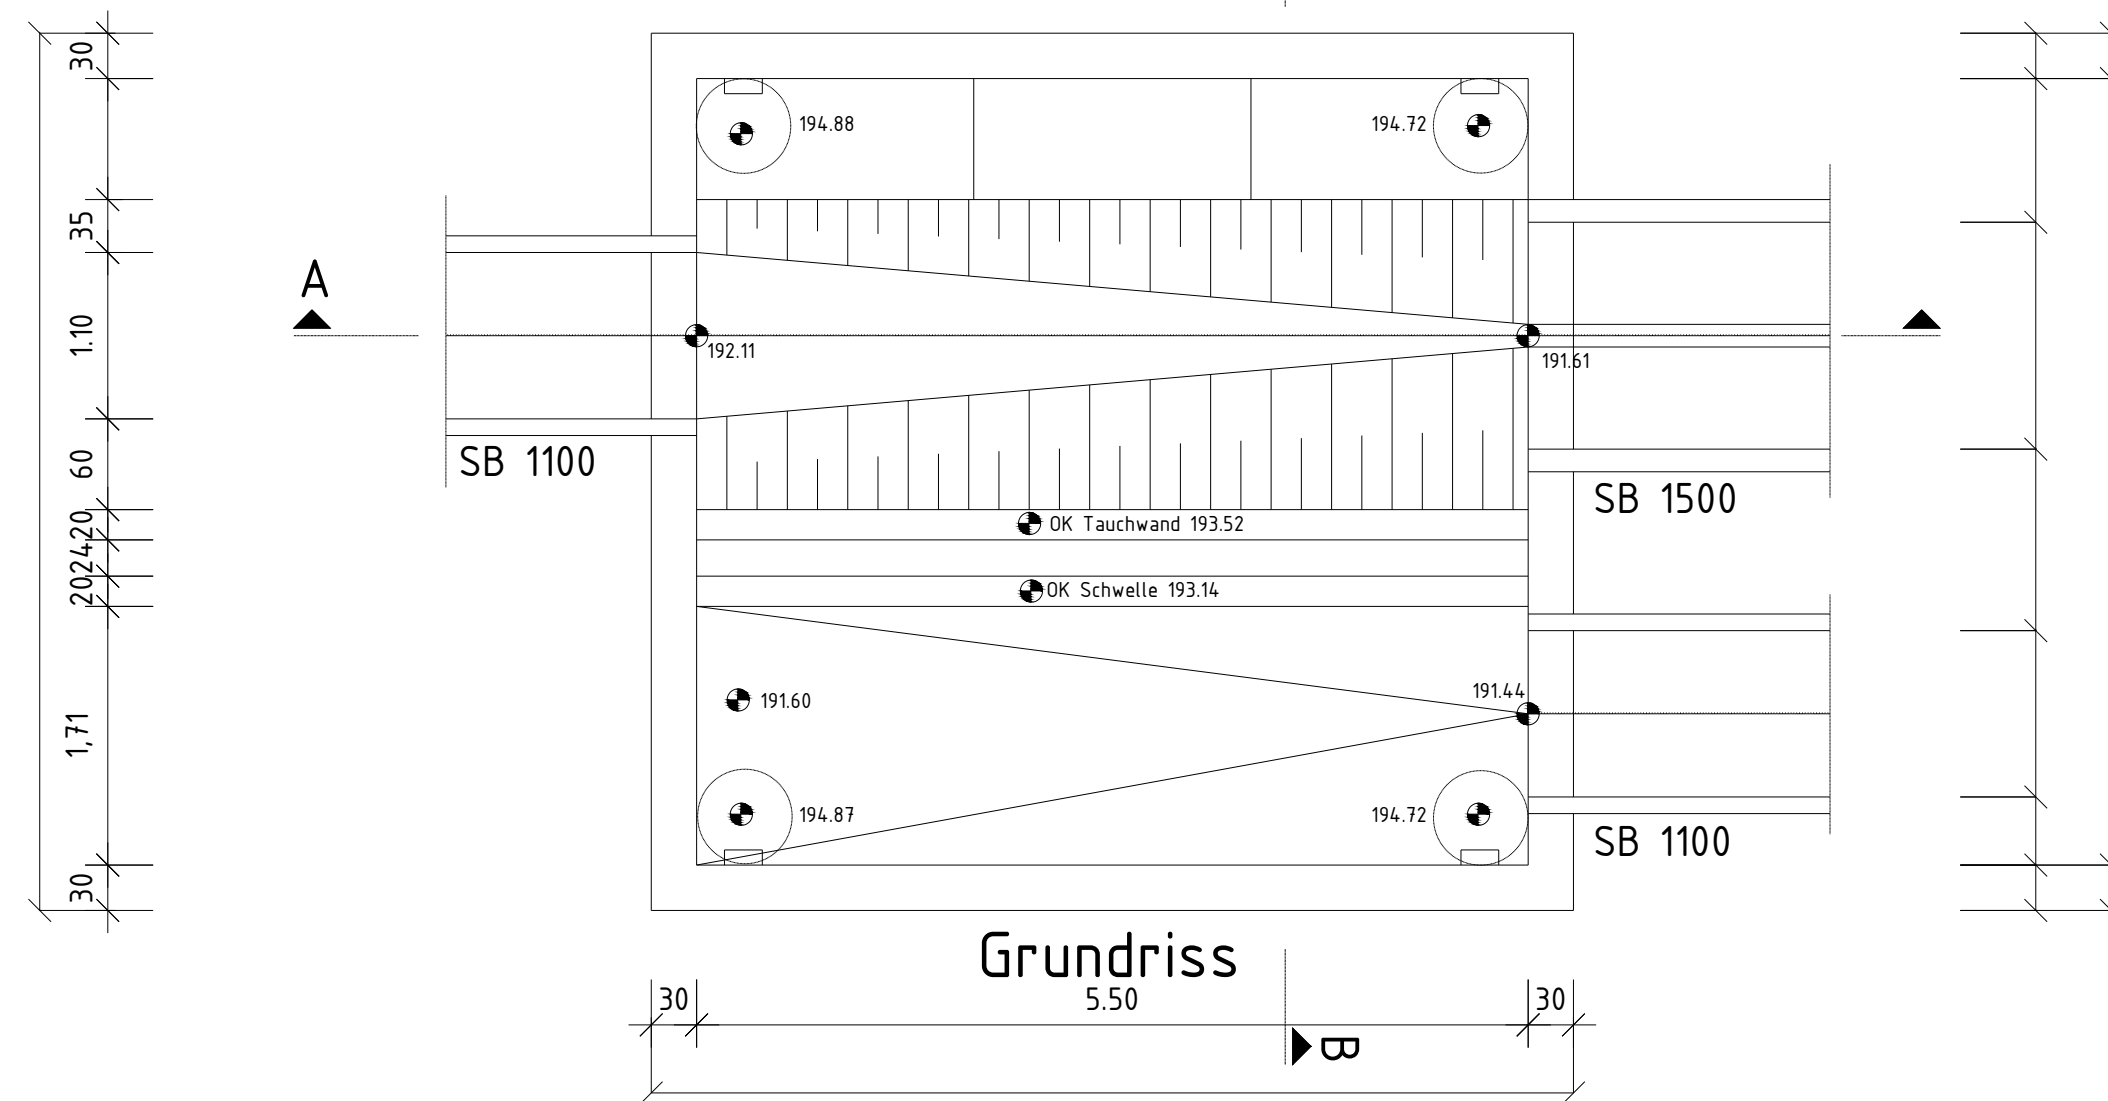


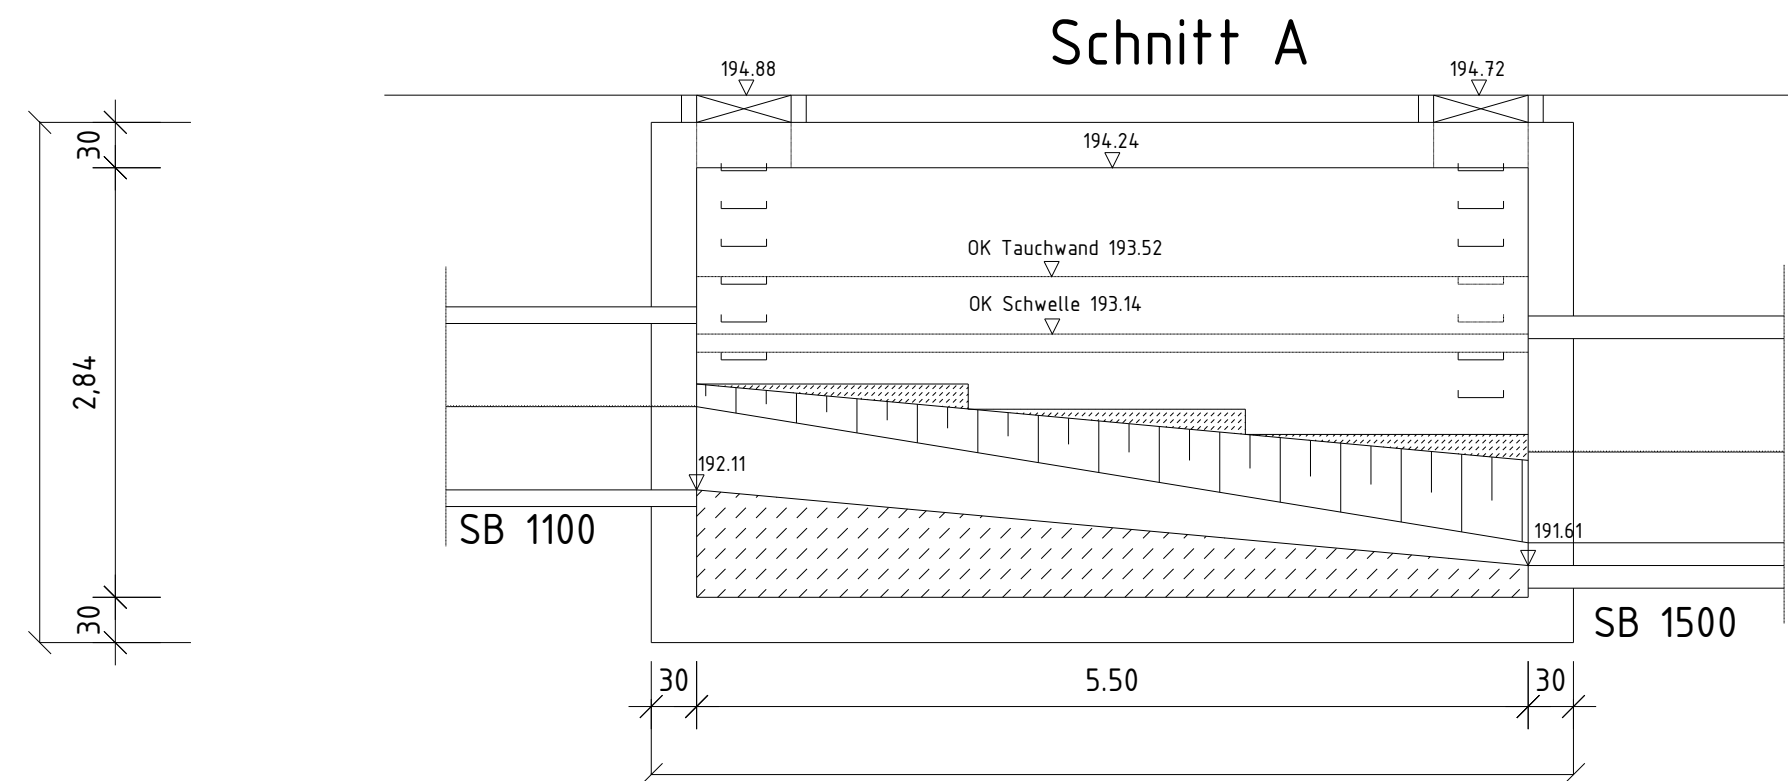

Schachtbezeichnung in Kanaldatenbank:
67MW065
Weitere verwendete Namen:
BÜ57001
BUE57001
RUE_Nieder

Beckenüberlauf

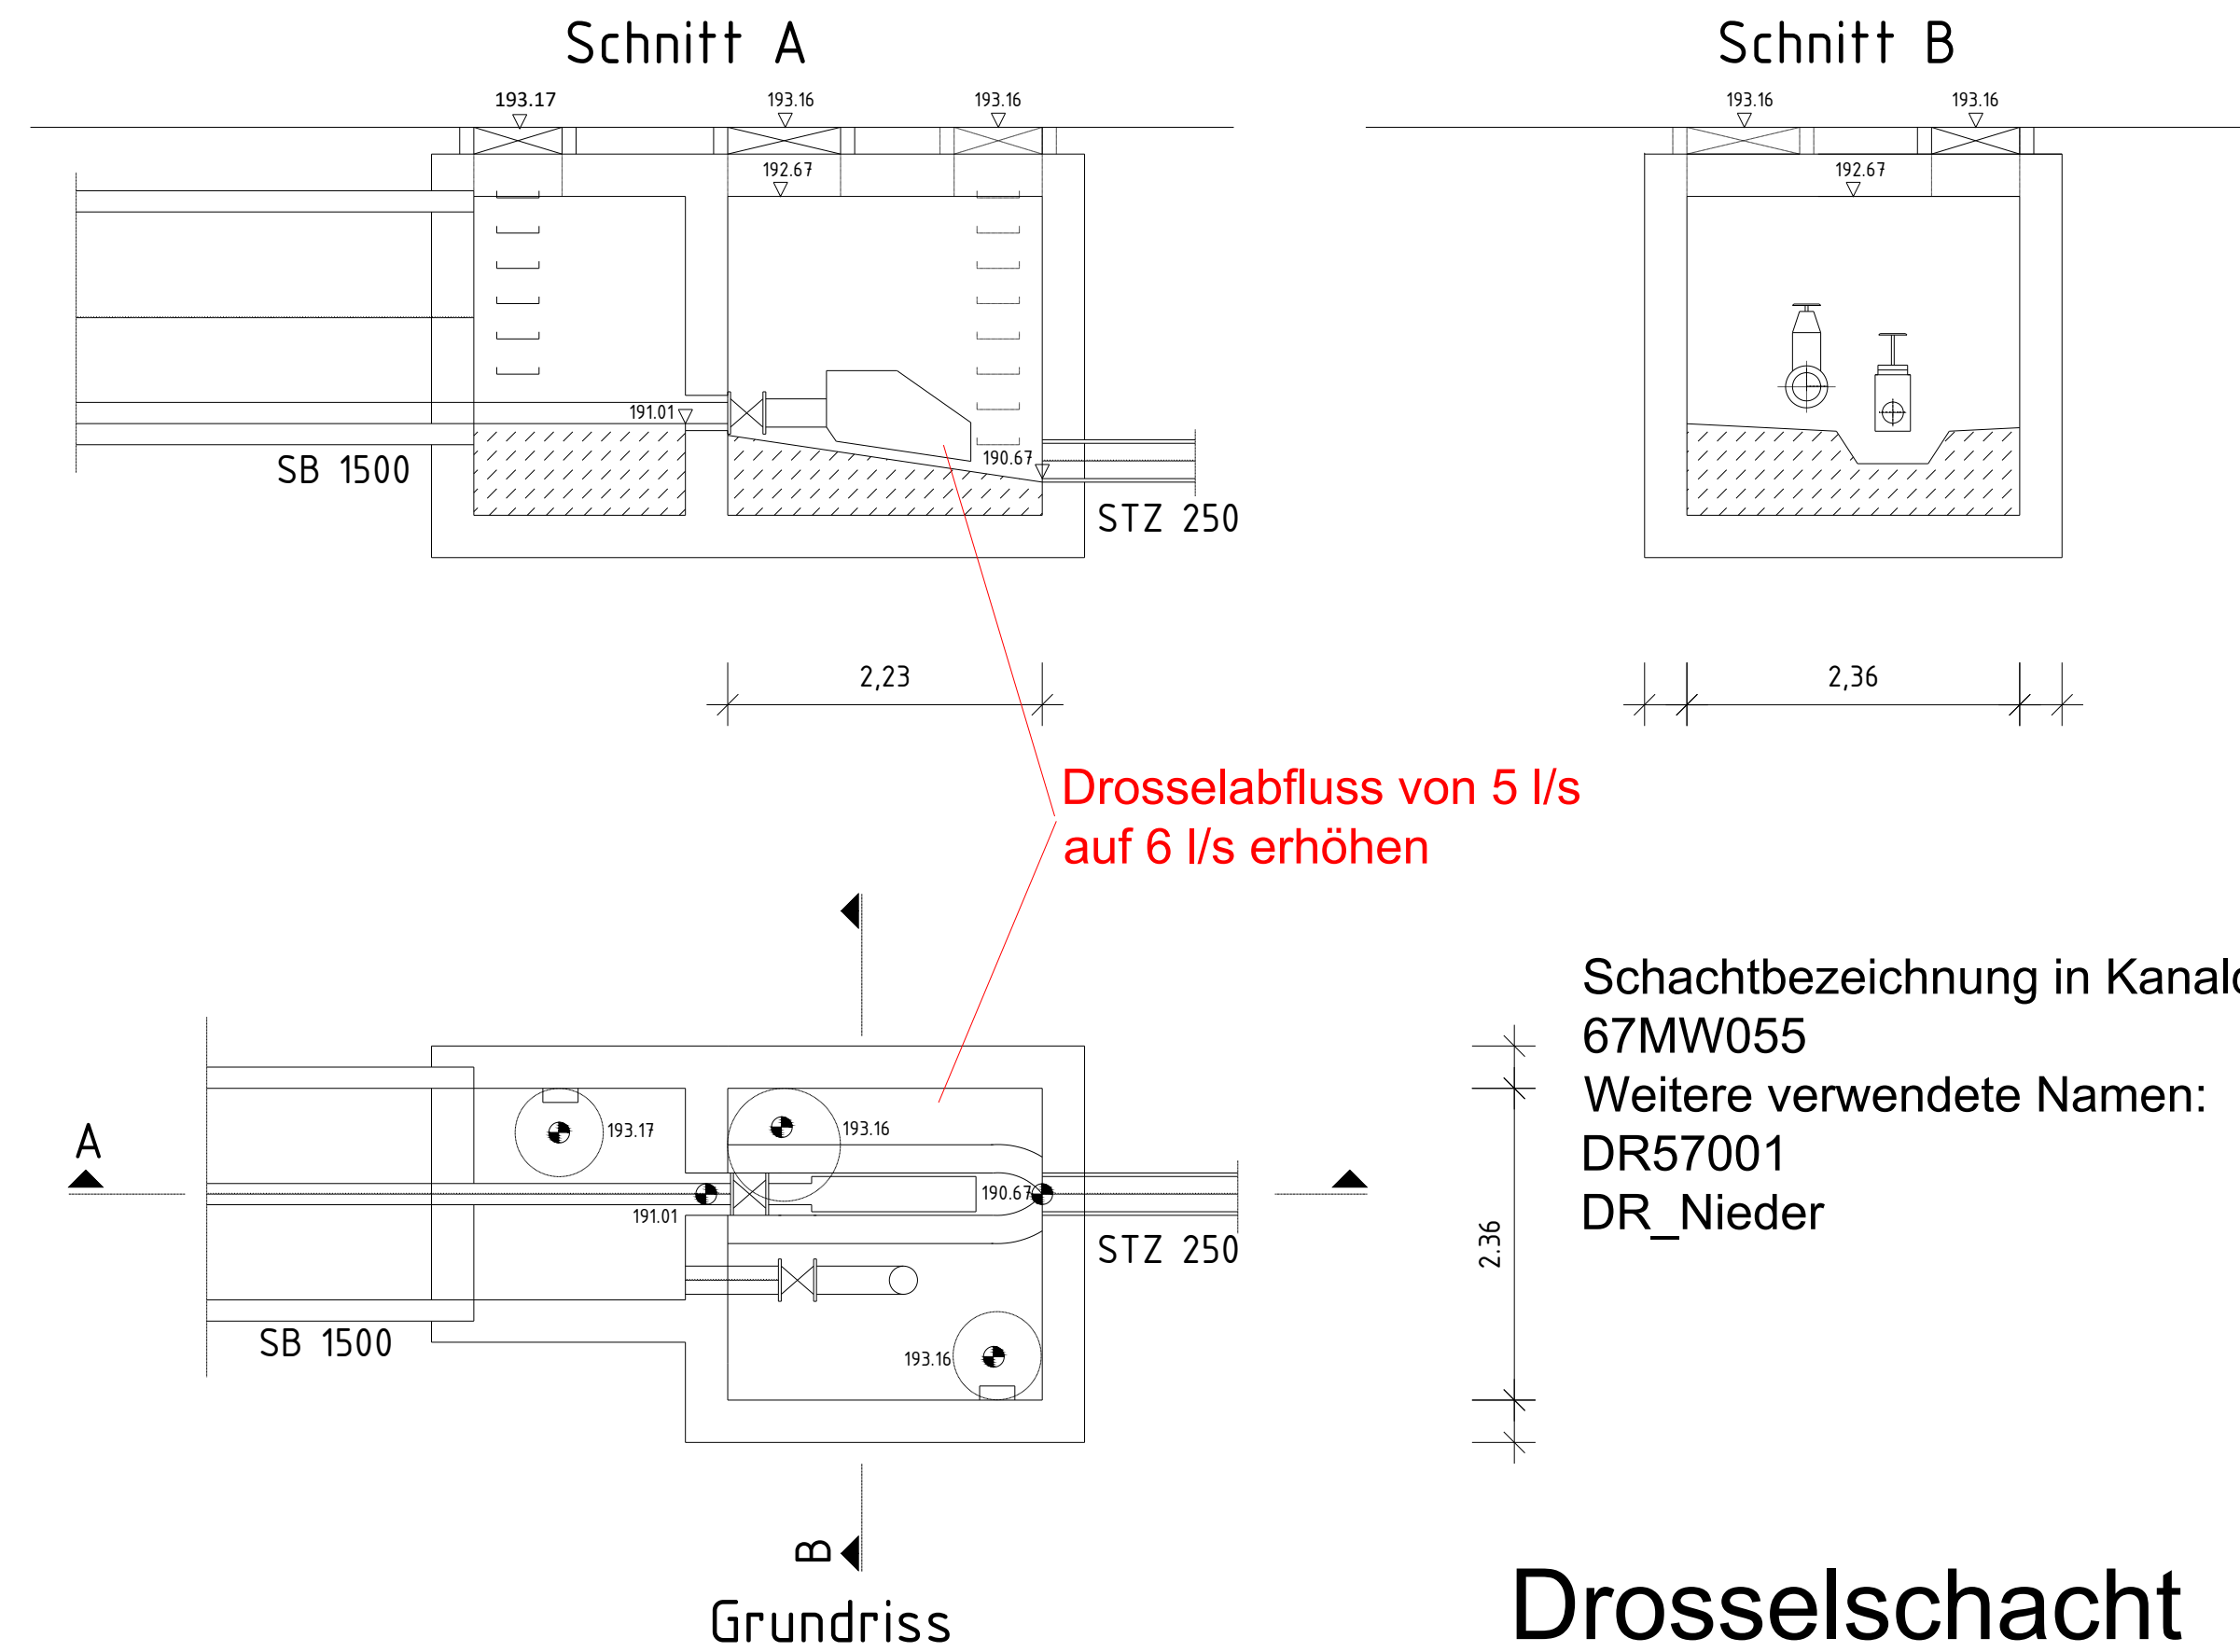


Drosselabfluss von 5 l/s
auf 6 l/s erhöhen


Schachtbezeichnung in Kanaldatenbank:
67MW055
Weitere verwendete Namen:
DR57001
DR_Nieder

Drosselschacht

Quelle (ohne Roteintragungen): Ingenieurbüro Monzel-Bernhardt, November 2010

Lage des Bauwerks:

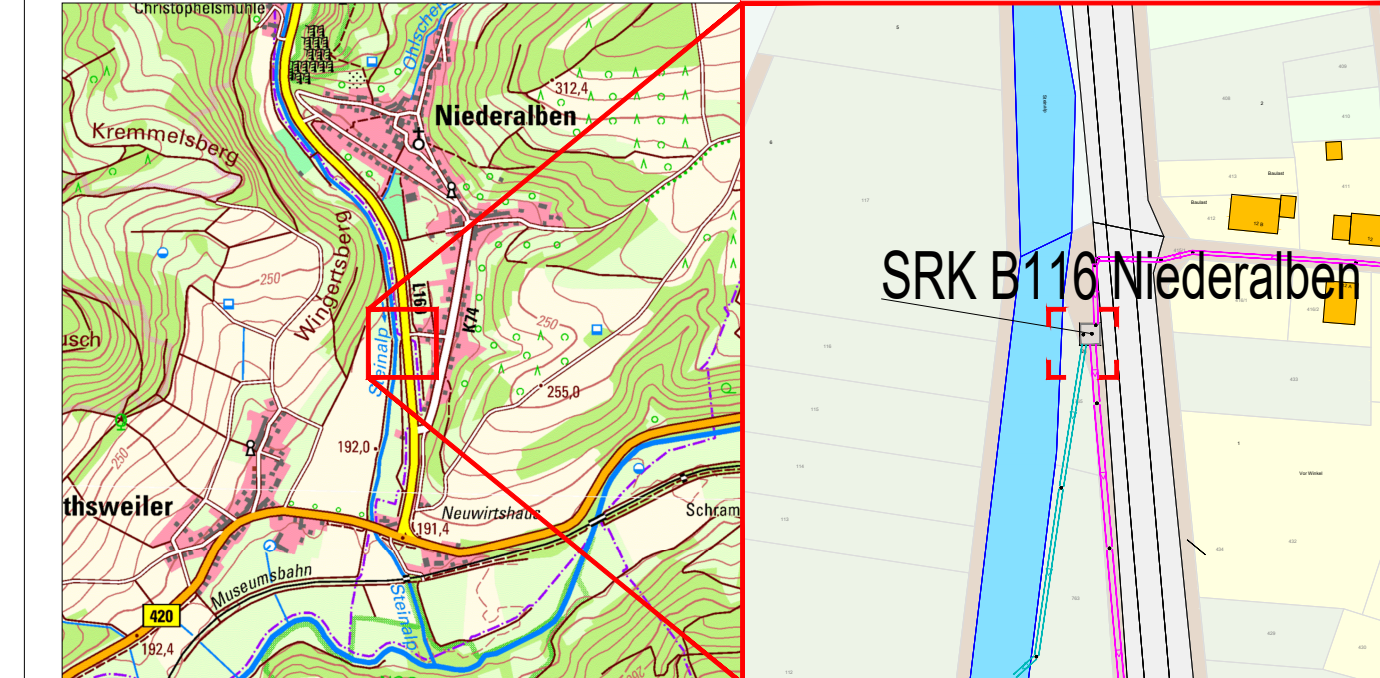

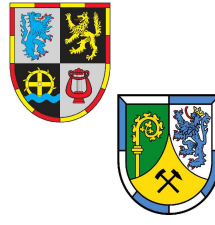Auftraggeber  Abwasserzweckverband Unteres Glantal	
Planer  OBERMEYER Infrastruktur Brüsseler Str. 5 67657 Kaiserslautern Tel.: +49 631 41552-000 Fax: +49 631 41552-001	
Projekt Einleiterlaubnisanträge Einzugsgebiet Kläranlage Lauterecken	Maßstab 1:50 Blattgröße 105.5/29.7
Plan Bauwerksplan SRK B116 Niederalben (Qd=6 l/s)	Bearb. BOK Gez. - Gepr. MGC
Anlage 01.6.2 Antrag 01_ZV Anlage & 2 Bauwerksplan SRK B116 Niederalben.pdf	Stand 16.01.2025 Projekt-Nr. 26979